




37120 - 4202110261622

|                                                       |   |         |
|-------------------------------------------------------|---|---------|
| 面積                                                    |   | 369.43㎡ |
| (依建築技術規則第一條第五款規定)                                     |   |         |
| 2.容積樓地板面積<br>(依建築技術規則第一六二條規定)                         | 369.43+62.92=432.35㎡<br>(本案陽台皆計入容積樓地板面積)   |         |
| 3.直通樓梯數量<br>(依建築技術規則第九十三條規定)                          | 法定樓梯數量:2座 (使用類組H-1)<br>實設樓梯數量:2座 《OK》   |         |
| 4.樓梯寬度,級高,級深,<br>(依建築技術規則第三十三條規定)                     | 甲梯:無障礙安全梯<br>甲梯寬度 :120cm≥120cm 《OK》<br>甲梯級高 :15.65cm≤16cm 《OK》<br>甲梯級寬 :26cm≥26cm 《OK》<br>乙梯:直通樓梯<br>乙梯寬度 :90cm≥90cm 《OK》<br>乙梯級高 :20cm≤20cm 《OK》<br>乙梯級寬 :24cm≥24cm 《OK》                                                 |         |
| 5.步行距離,重複步行距離<br>(依建築技術規則第九十三條規定)<br>(依建築技術規則第九十五條規定) | 詳圖A點:<br>A1:13.6+7.1+0.8=21.5<br>A2:13.6+20.8+0.8=35.2<br>A1步距=21.5<50m 《OK》<br>重複步距=13.6<25m 《OK》<br>詳圖B點:<br>B1:2.3+3.2+15.6+0.6=21.7<br>B2:2.3+3.2+4.7+4.8+0.6=15.6<br>B1步距=21.7<50m 《OK》<br>重複步距=2.3+3.2=5.5<25m 《OK》 |         |
| 6.採光面積<br>(依建築技術規則第九十三條規定)                            | 詳圖A:<br>(A)8.84/8=1.11<br>(W2)0.9*1.95=3.51<br>1.76>1.38 《OK》   |         |
| 8.室內通路<br>(依無障礙設施設計規範)                                | 淨寬>120cm 《OK》<br>坡度<1/50 《OK》   |         |
| 9.出入口<br>(依無障礙設施設計規範)                                 | 坡度<1/50 《OK》<br>室內出入口門框間距>90cm 《OK》   |         |
| 10.升降設備<br>(依無障礙設施設計規範)                               | 昇降機出入平台>1.5m*1.5m 《OK》<br>昇降機出入平台坡度<1/50 《OK》<br>昇降機門淨寬>90cm 《OK》<br>昇降機廂淨深>135cm 《OK》   |         |

|       |   |        |
|-------|---|--------|
| 面積計算  |   |        |
| 用途    | 面積(㎡)   | 小計(㎡)  |
| 樓梯    | ① 2.35X5.05=11.87<br>② 3.23X4.85=15.67                                                                            | 27.54  |
| 梯廳    | ③ 2.85X4.85=13.82                                                                                                 | 13.82  |
| 電梯    | ④ 2.35X2.95=6.93                                                                                                  | 6.93   |
| 廁所    | ⑤ 7.25X5.05=36.61<br>⑥ 3X4=12                                                                                     | 48.61  |
| 衛生所空間 | ⑦ 1.72X0.2=0.34<br>⑧ 15.32X5.05=77.37<br>⑨ 2X2.95=5.9<br>⑩ 4.35X1.9=8.26<br>⑪ 35.35X1.45=51.26<br>⑫ 32.35X4=129.4 | 272.53 |
| 合計    |   | 369.43 |
| 陽台    | ⑬ 35.35X1.78=62.92                                                                                                | 62.92  |
| 合計    |   | 62.92  |
| 露台    | ⑭ 18.03X1.60=28.85<br>⑮ 9.33X4.75=44.32                                                                           | 73.17  |
| 合計    |   | 73.17  |

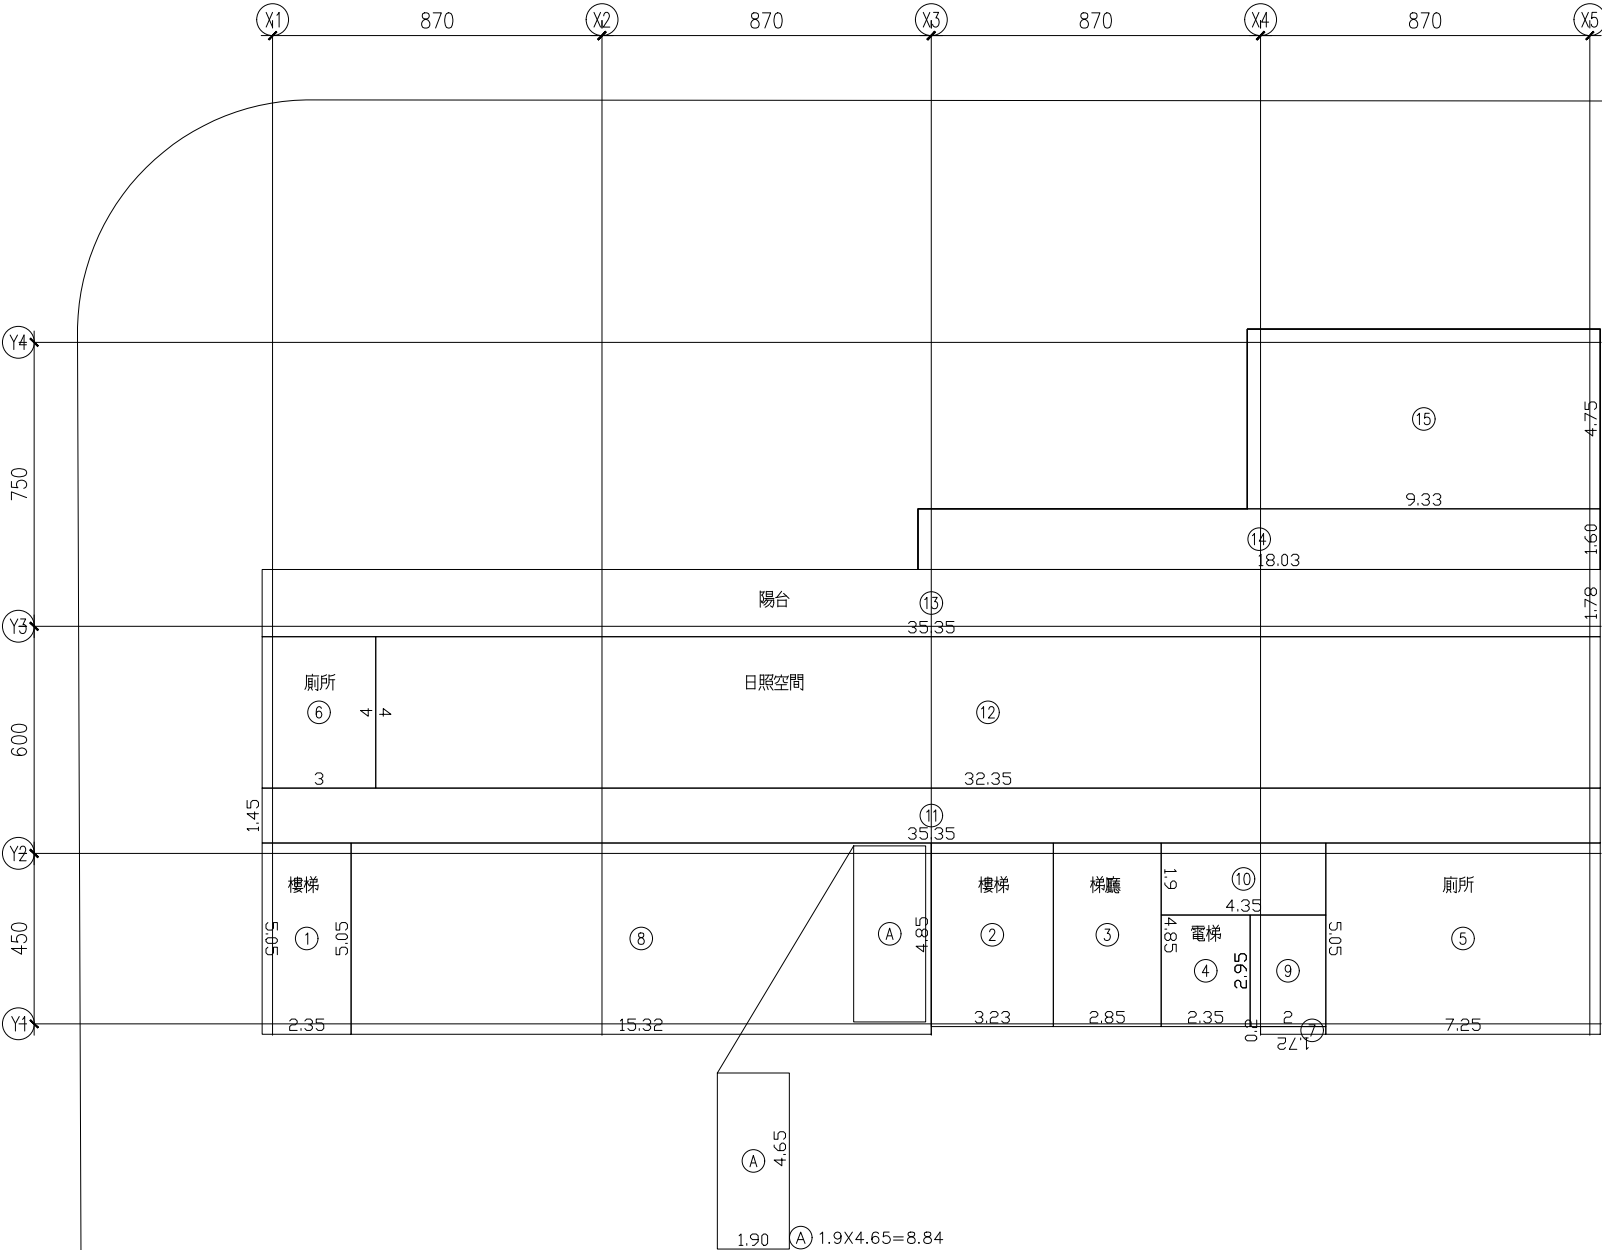

樓梯  
① 2.35X5.05=11.87  
② 3.23X4.85=15.67

梯廳  
③ 2.85X4.85=13.82

電梯  
④ 2.35X2.95=6.93

廁所  
⑤ 7.25X5.05=36.61  
⑥ 3X4=12

日間照護空間  
⑦ 1.72X0.2=0.34  
⑧ 15.32X5.05=77.37  
⑨ 2X2.95=5.9  
⑩ 4.35X1.9=8.26  
⑪ 35.35X1.45=51.26  
⑫ 32.35X4=129.4

陽台  
⑬ 35.35X1.78=62.92

露台  
⑭ 18.03X1.60=28.85  
⑮ 9.33X4.75=44.32

面積計算  
① 2.35X5.05=11.87  
② 3.23X4.85=15.67  
③ 2.85X4.85=13.82  
④ 2.35X2.95=6.93  
⑤ 7.25X5.05=36.61  
⑥ 3X4=12  
⑦ 1.72X0.2=0.34  
⑧ 15.32X5.05=77.37  
⑨ 2X2.95=5.9  
⑩ 4.35X1.9=8.26  
⑪ 35.35X1.45=51.26  
⑫ 32.35X4=129.4  
⑬ 35.35X1.78=62.92  
① + ② + ③ + ..... +  
⑬ = 432.35

① A2-4 二層面積計算、法規檢討

|            |      |            |                       |                                   |               |                       |                         |
|------------|------|------------|-----------------------|-----------------------------------|---------------|-----------------------|-------------------------|
| 新竹縣政府衛生局   | 工程顧問 | 歐邁工程顧問有限公司 | 說明 DESCRIPTION<br>竣工圖 | 工程名稱 PROJECT<br>新竹縣湖口鄉衛生所新建工程     | 業務號碼 JOB NO.  | A3:1/200 A1:1/100     | 圖號 DRAW NO.<br>04<br>A2 |
|            | 結構   |            |                       |                                   |               |                       |                         |
|            | 機電消防 |            |                       |                                   |               |                       |                         |
|            |      |            |                       |                                   |               |                       |                         |
| 向度聯合建築師事務所 |      | 松興機電顧問有限公司 |                       | 圖面名稱 DRAWING TITLE<br>二層面積計算、法規檢討 | 單位 UNIT<br>CM | 37120 - 4202110261622 | 張號 SHEET NO.            |
|            |      |            |                       |                                   |               |                       |                         |
|            |      |            |                       |                                   |               |                       |                         |

